

Pas-de-Calais
Le Département

A.F.A.F.E
CANAL SEINE-NORD EUROPE
Lot 1 : MARQUION

Communes de:
BARALLE, BOURLON, BUISSY, EPINOY, MARQUION, OISY-LE-VERGER, PALLUEL, RUMAUCOURT, SAINS-LES-MARQUION, SAUCHY-CAUCHY, SAUCHY-LESTREE, AUBENCHEUL-AU-BAC, FRESSIES, RAILLENCOURT-SAINTE-OLLE, HAYNECOURT, SANCCOURT, SAILLY-LEZ-CAMBRAI

avec extensions sur les communes de:
ABANCOURT, FONTAINE-NOTRE-DAME, ANNEUX, CAGNICOURT, HEM-LENGLET, MOEUVRES, VILLERS-LES-CAGNICOURT

PLAN DU CLASSEMENT DES TERRES ET PLAN DU PERIMETRE

Communes de **HAYNECOURT**
SAILLY-LEZ-CAMBRAI
SANCCOURT

Plan portant en rouge les modifications du classement et du périmètre décidées par la CIAF dans ces séances du 13 janvier 2022 et du 2 mars 2022.


le Président : M. Michel LION
le Secrétaire : M. Florent BONNET-LANGAGNE

Déposé à la mairie de MARQUION du
le Maire :

Dressé le 07 mars 2022 par Denis ATTENCA, géomètre-expert agréé

ECHELLE 1/5000

GEOMAT
S.E.L.A.S. de Géomètres Experts

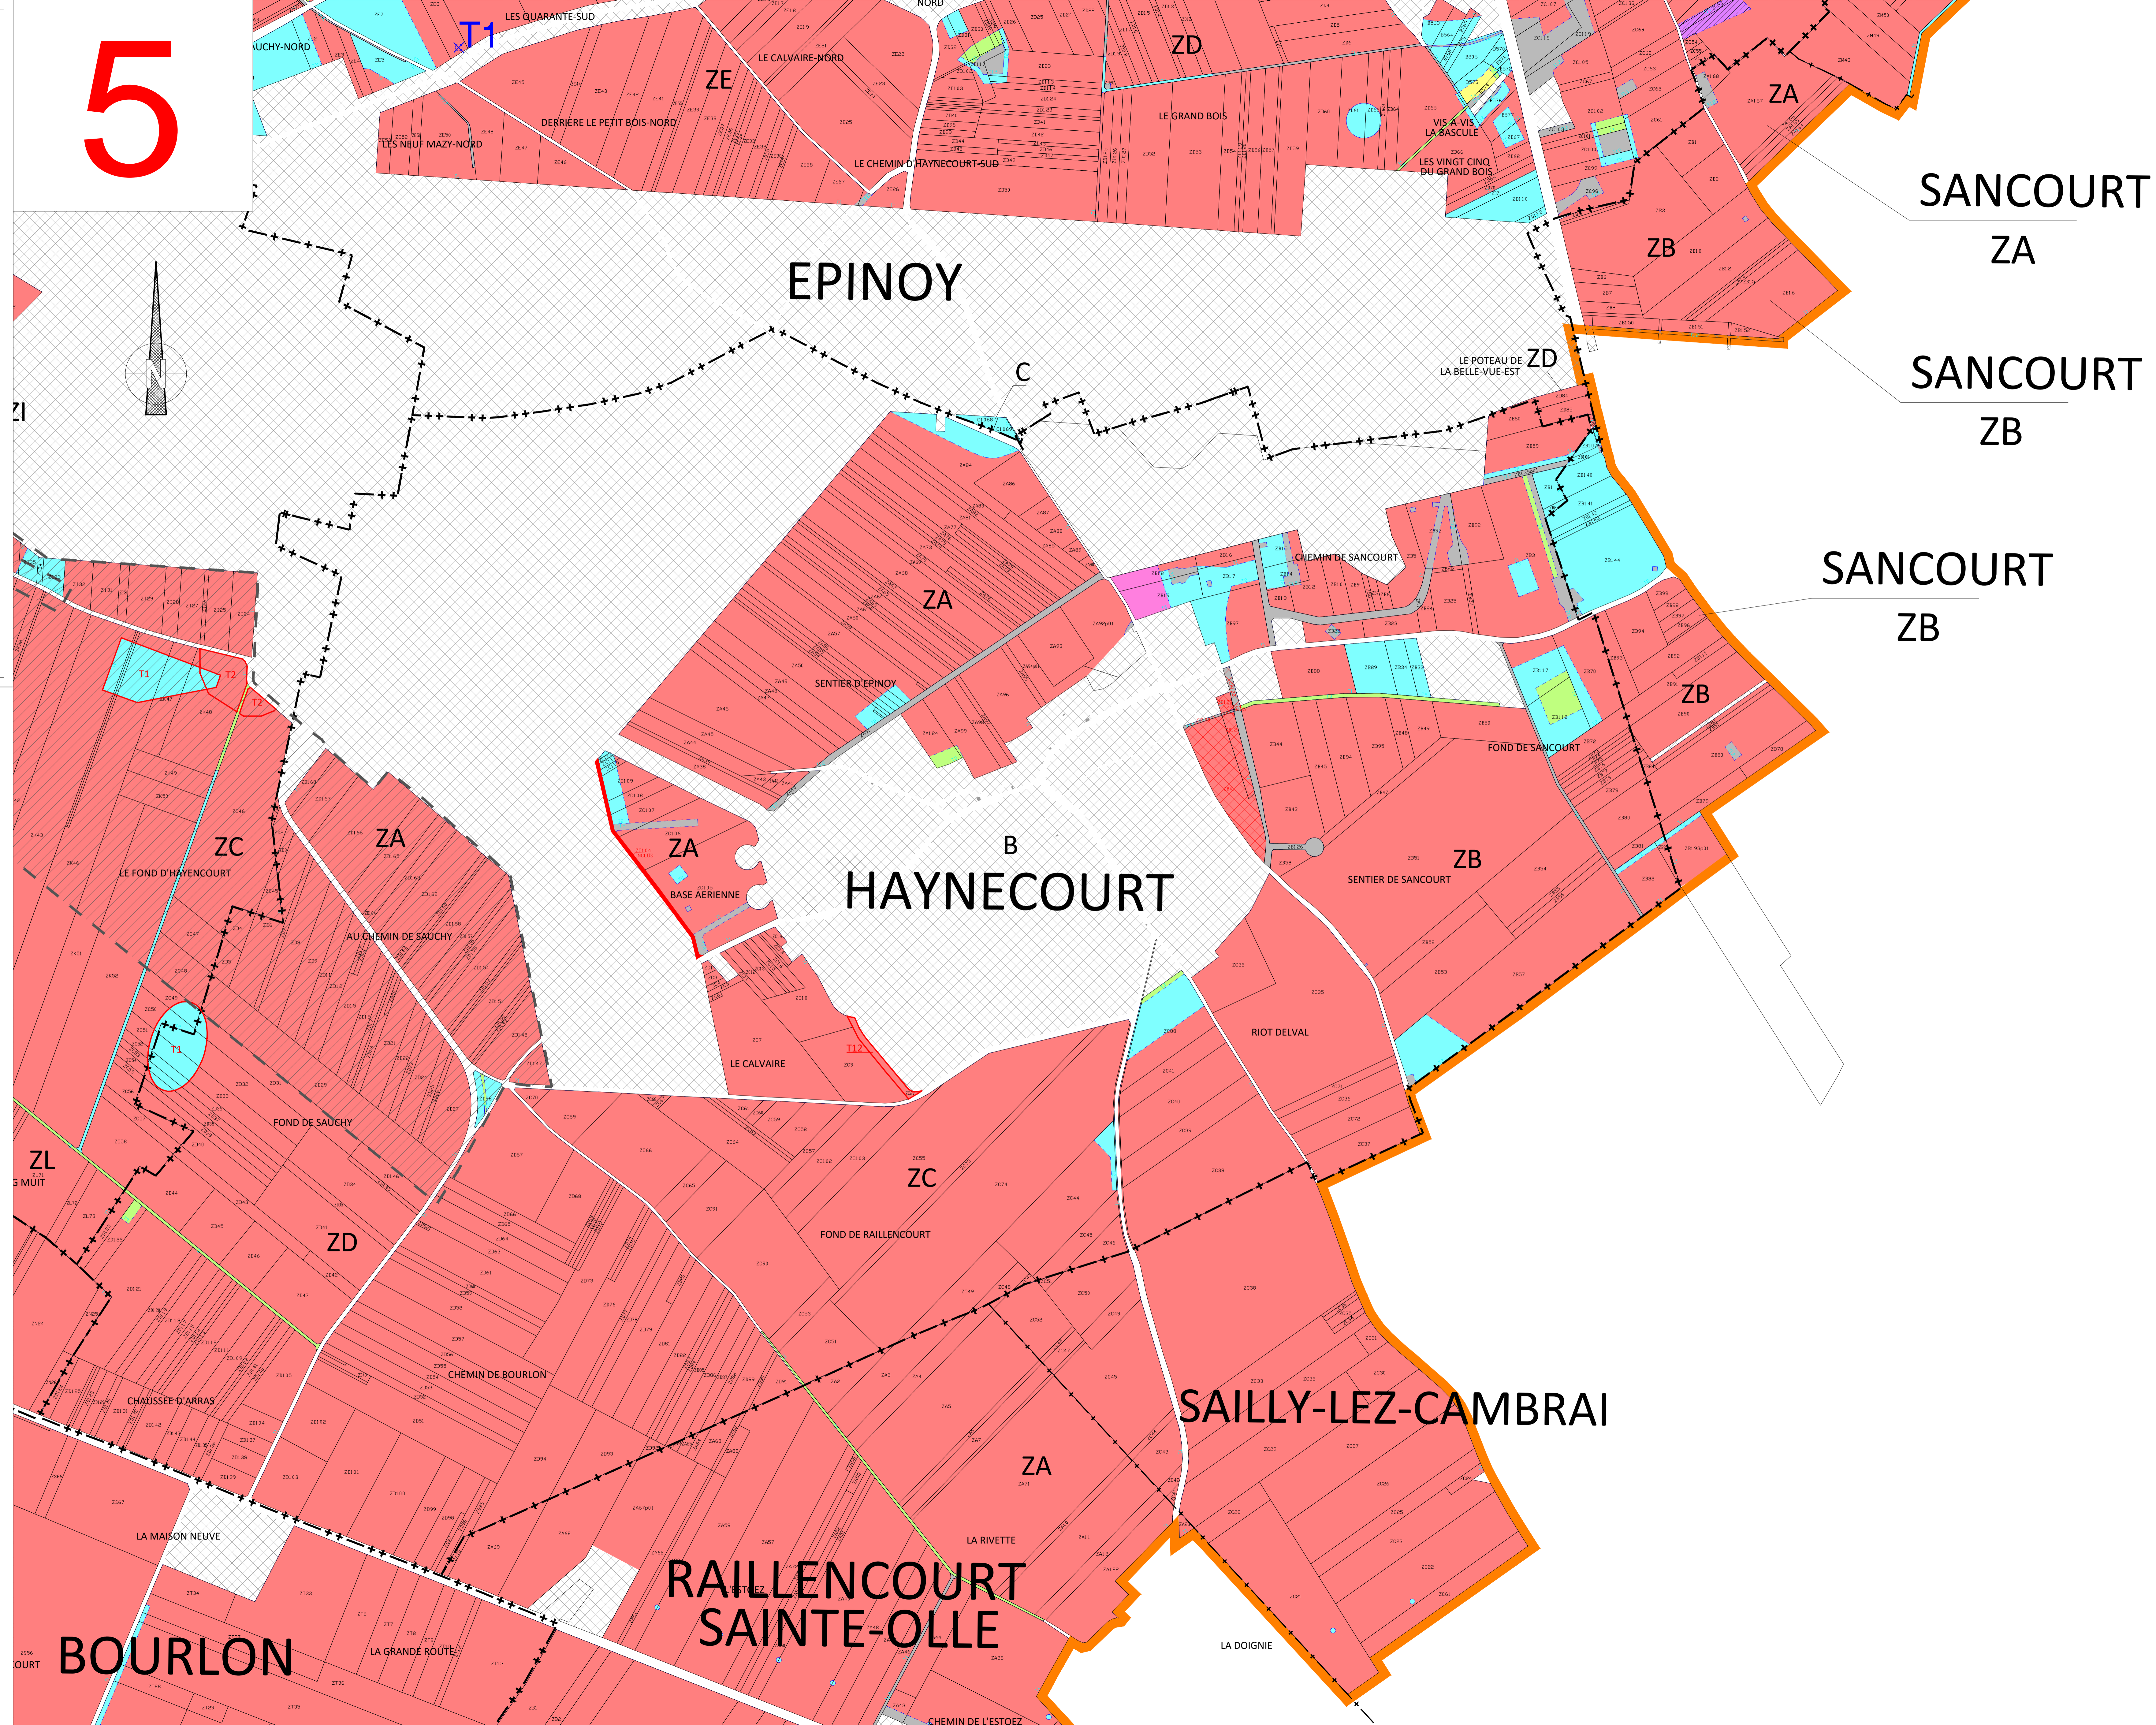

LEGENDE

- Périimètre de l'aménagement foncier retenu par la C.I.A.F.
- ▨ ZONES EXCLUES à l'intérieur du périmètre
- + — LIMITE DE DEPARTEMENT
- + — LIMITE DE COMMUNE
- ▭ EMPRISE CANAL et voirie de rétablissement

LEGENDE CLASSEMENT

 T1 - 10000 Points/Ha	 T7 - 7150 Points/Ha
 T2 - 9800 Points/Ha	 T8 - 6200 Points/Ha
 T3 - 9400 Points/Ha	 T9 - 6100 Points/Ha
 T4 - 8500 Points/Ha	 T10 - 5550 Points/Ha
 T5 - 8300 Points/Ha	 T11 - 5050 Points/Ha
 T6 - 7500 Points/Ha	 T12 - 4000 Points/Ha

T1 Parcelle type