

Communes de:  
BARALLE, BOURLON, BUISSY, EPINOY, MARQUION, OISY-LE-VERGER,  
PALLUEL, RUMAUCOURT, SAINS-LES-MARQUION, SAUCHY-CAUCHY,  
SAUCHY-LESTREE, AUBENCHEUL-AU-BAC, FRESSIES,  
RAILLENOCOURT-SAINTE-OLLE, HAYNECOURT, SANCOURT, SAILLY-LEZ-CAMBRAI  
avec extensions sur les communes de:  
ABANCOURT, FONTAINE-NOTRE-DAME, ANNEUX, CAGNICOURT,  
HEM-LENGLET, MOEUVRES, VILLERS-LES-CAGNICOURT

PLAN DU CLASSEMENT DES TERRES  
ET PLAN DU PERIMETRE

Commune de  
**SAINS-LES-MARQUION**

Plan portant en rouge les modifications du classement  
et du périmètre décidées par la CIAF dans ses séances  
du 13 janvier 2022 et du 2 mars 2022.

le Président : M. Michel LION  
le Secrétaire : M. Florent BONNET-LANGAGNE

*(Signatures)*

Déposé à la mairie de MARQUION du  
le Maire :



Agence de CAEN  
37, rue des Compagnons  
14000 - CAEN  
Téléphone : 02 31 93 39 00  
E-mail : am.foncier.caen@geomat.fr


S.E.I.A.S. de Géomètres Experts



Dressé le 07 mars 2022  
par Denis ATTENCIA  
géomètre-expert agréé

ECHELLE 1/5000

10

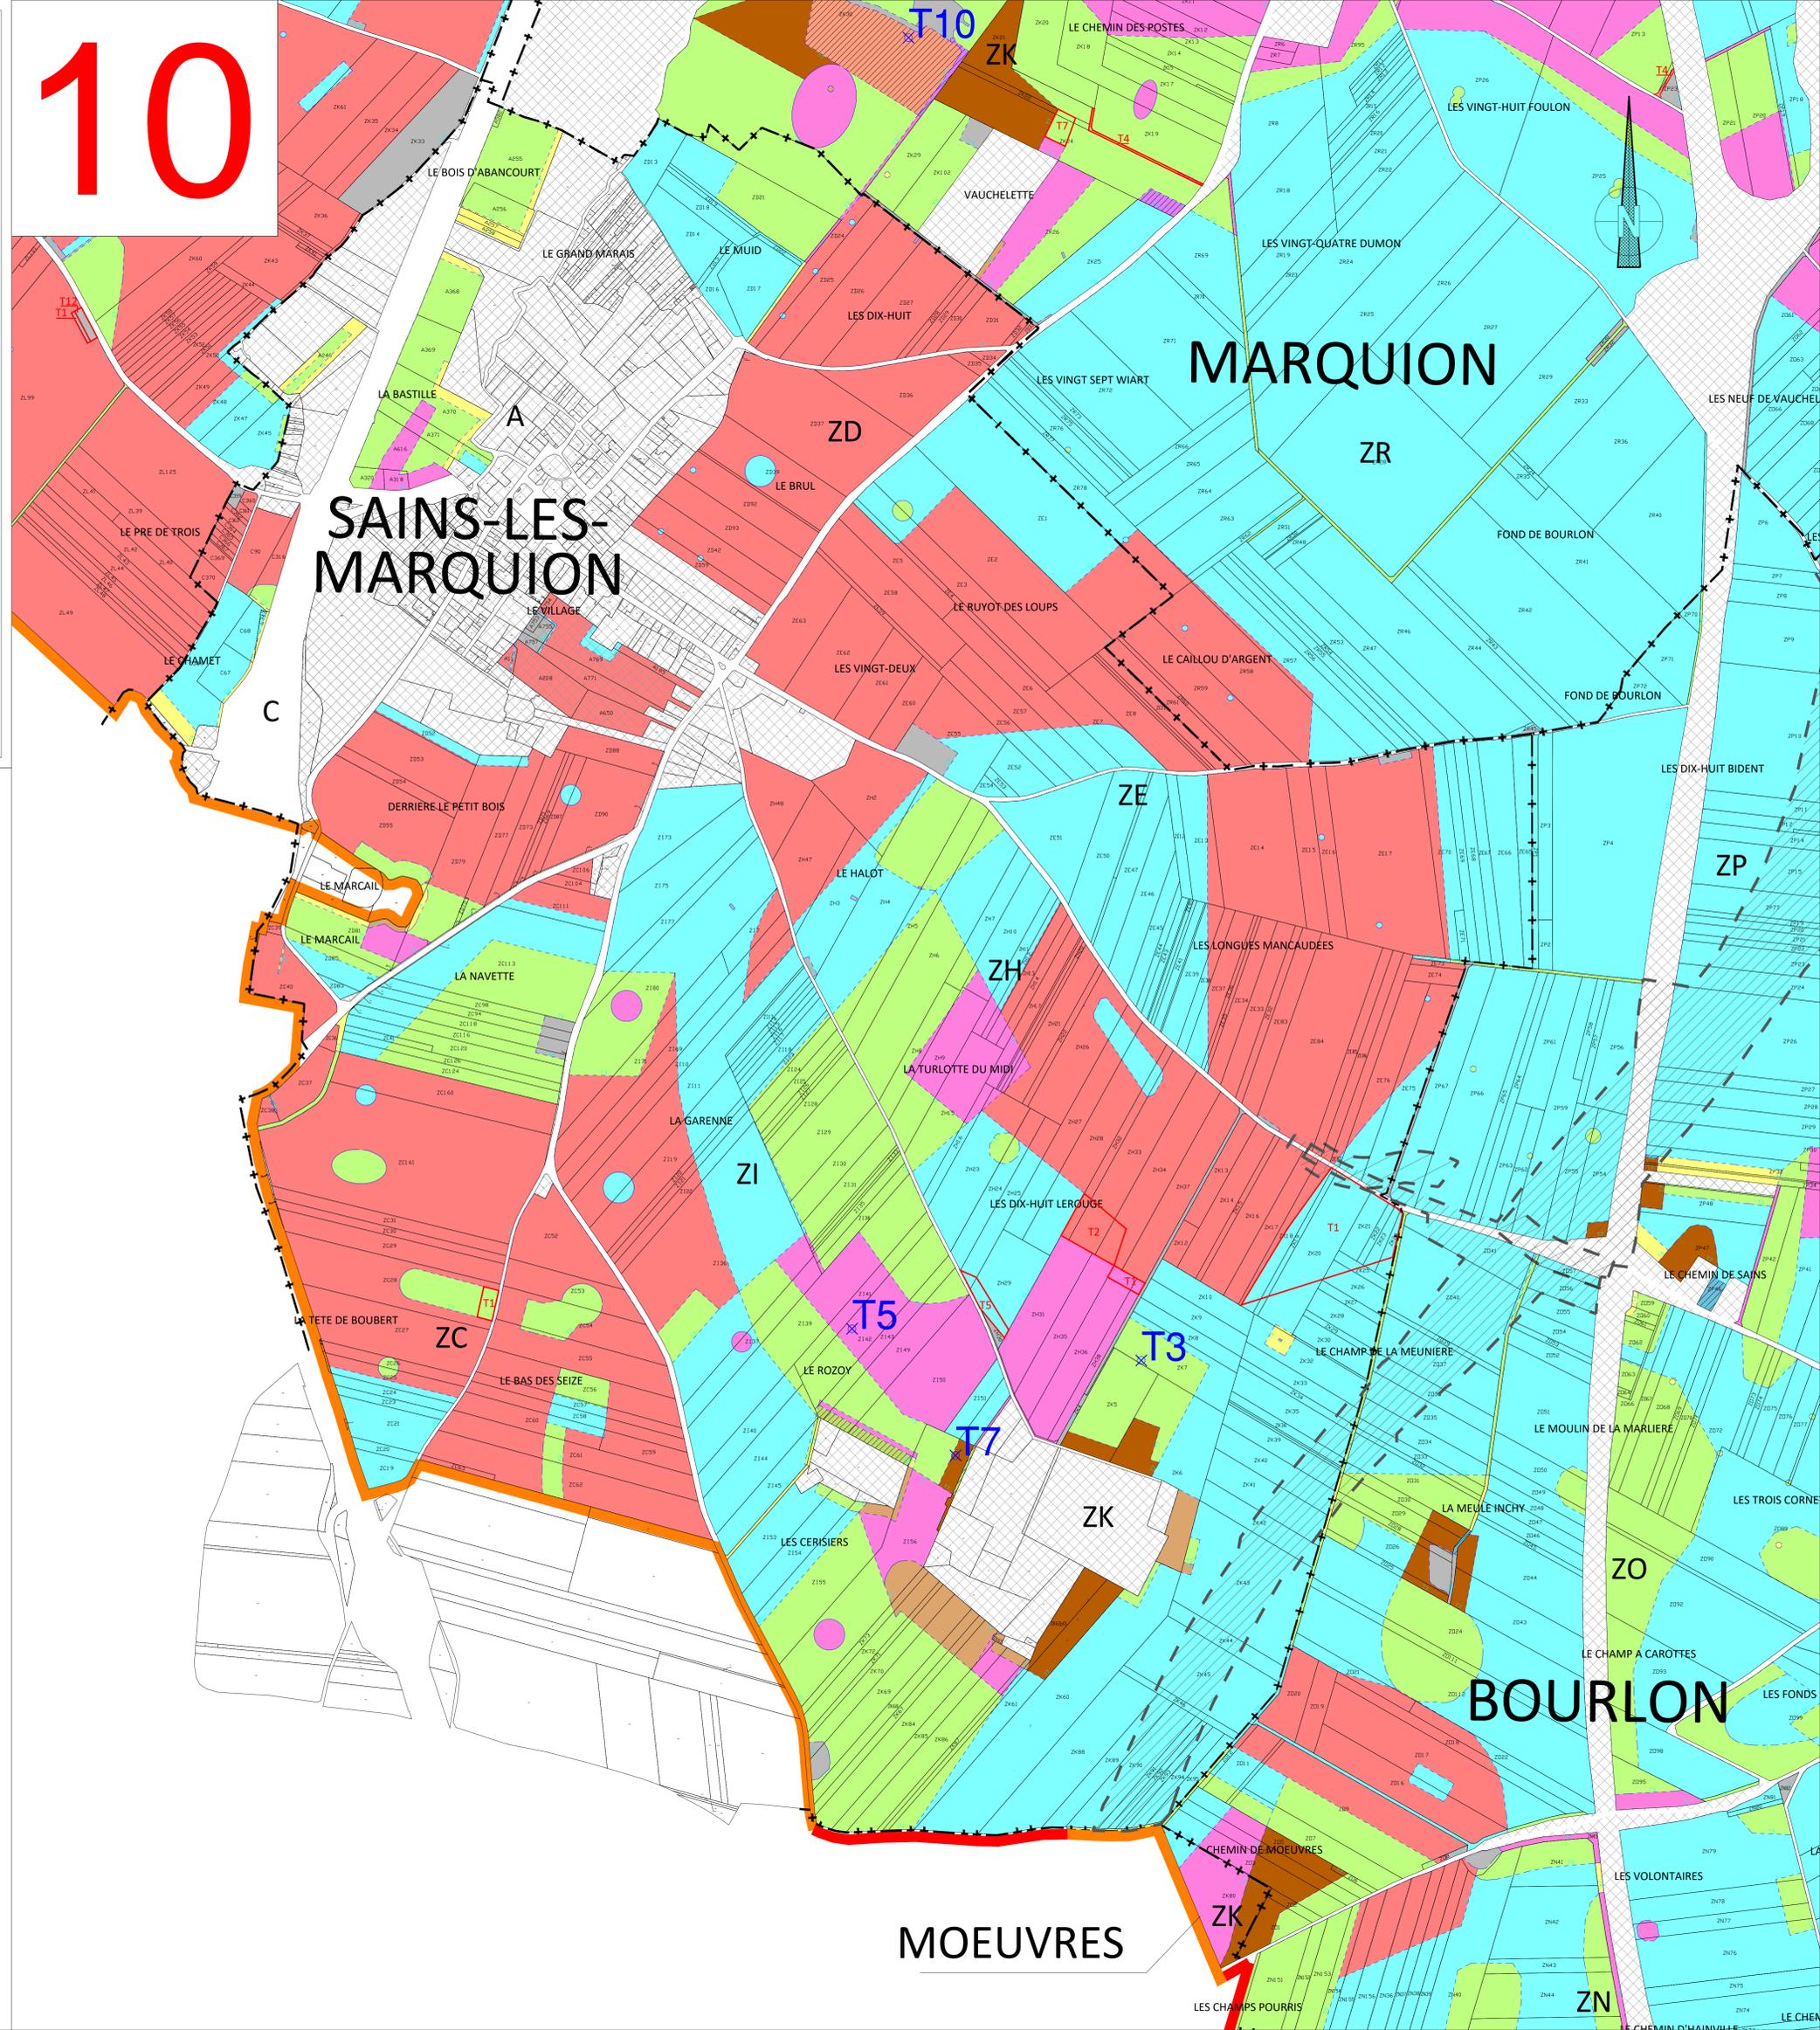

- LEGENDE**
- Périmètre de l'aménagement foncier retenu par la C.I.A.F.
  - ZONES EXCLUES à l'intérieur du périmètre
  - LIMITE DE DEPARTEMENT
  - LIMITE DE COMMUNE
  - EMPRISE CANAL et voirie de rétablissement

**LEGENDE CLASSEMENT**

T1 - 10000 Points/Ha	T7 - 7150 Points/Ha
T2 - 9800 Points/Ha	T8 - 6200 Points/Ha
T3 - 9400 Points/Ha	T9 - 6100 Points/Ha
T4 - 8500 Points/Ha	T10 - 5550 Points/Ha
T5 - 8300 Points/Ha	T11 - 5050 Points/Ha
T6 - 7500 Points/Ha	T12 - 4000 Points/Ha

T1 Parcelle type