



OPERATION D'AMENAGEMENT FONCIER AGRICOLE FORESTIER ET ENVIRONNEMENTAL

Commune de FICHEUX

avec extension sur les communes de BLAIRVILLE HENDECOURT-LES-RANSART MERCATEL BOISLEUX-AU-MONT

Géomètres Experts Denis ATTENCIA Luc BOULLON Philippe CACHOD Thomas CHARRIERE Guillaume DE BOUZY Jeanne FARDIN Annick FUREL Julien GELLOU Raphaël ROUVIERE Sébastien SAGNE Jean de SALABERRY Samuel TRAVERS

Bureau secondaire de Coen 37, rue des Compagnons 14000 Coen Téléphone : 02 31 53 39 00 Téléphone : 02 31 53 39 01 Email: agence.coen@gemot.fr

---+--- Limite de commune Périimètre AFAFE



(Projet) PLAN DES TRAVAUX CONNEXES APRES CCAF DU 17/04/2024 -ATTRIBUTIONS-

Dressé le 19/04/2024 par Denis ATTENCIA géomètre-expert agréé

ECHELLE : 1/5000

LEGENDE :

- Chemin de terre à créer ou à élargir et renforcer
Chemin de terre à décompacter
Chemin à dépierrer
Chemin de terre à empierrer
Création de haie arbustive ou basse
Création de fossé
Comblement de fossé
Elagage
Haie à arracher
Fascine (50m)
Passage dans les haies
Apport de terre pour comblement
Rampe d'accès à créer

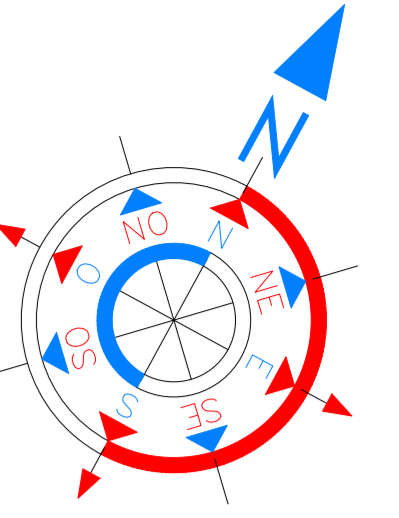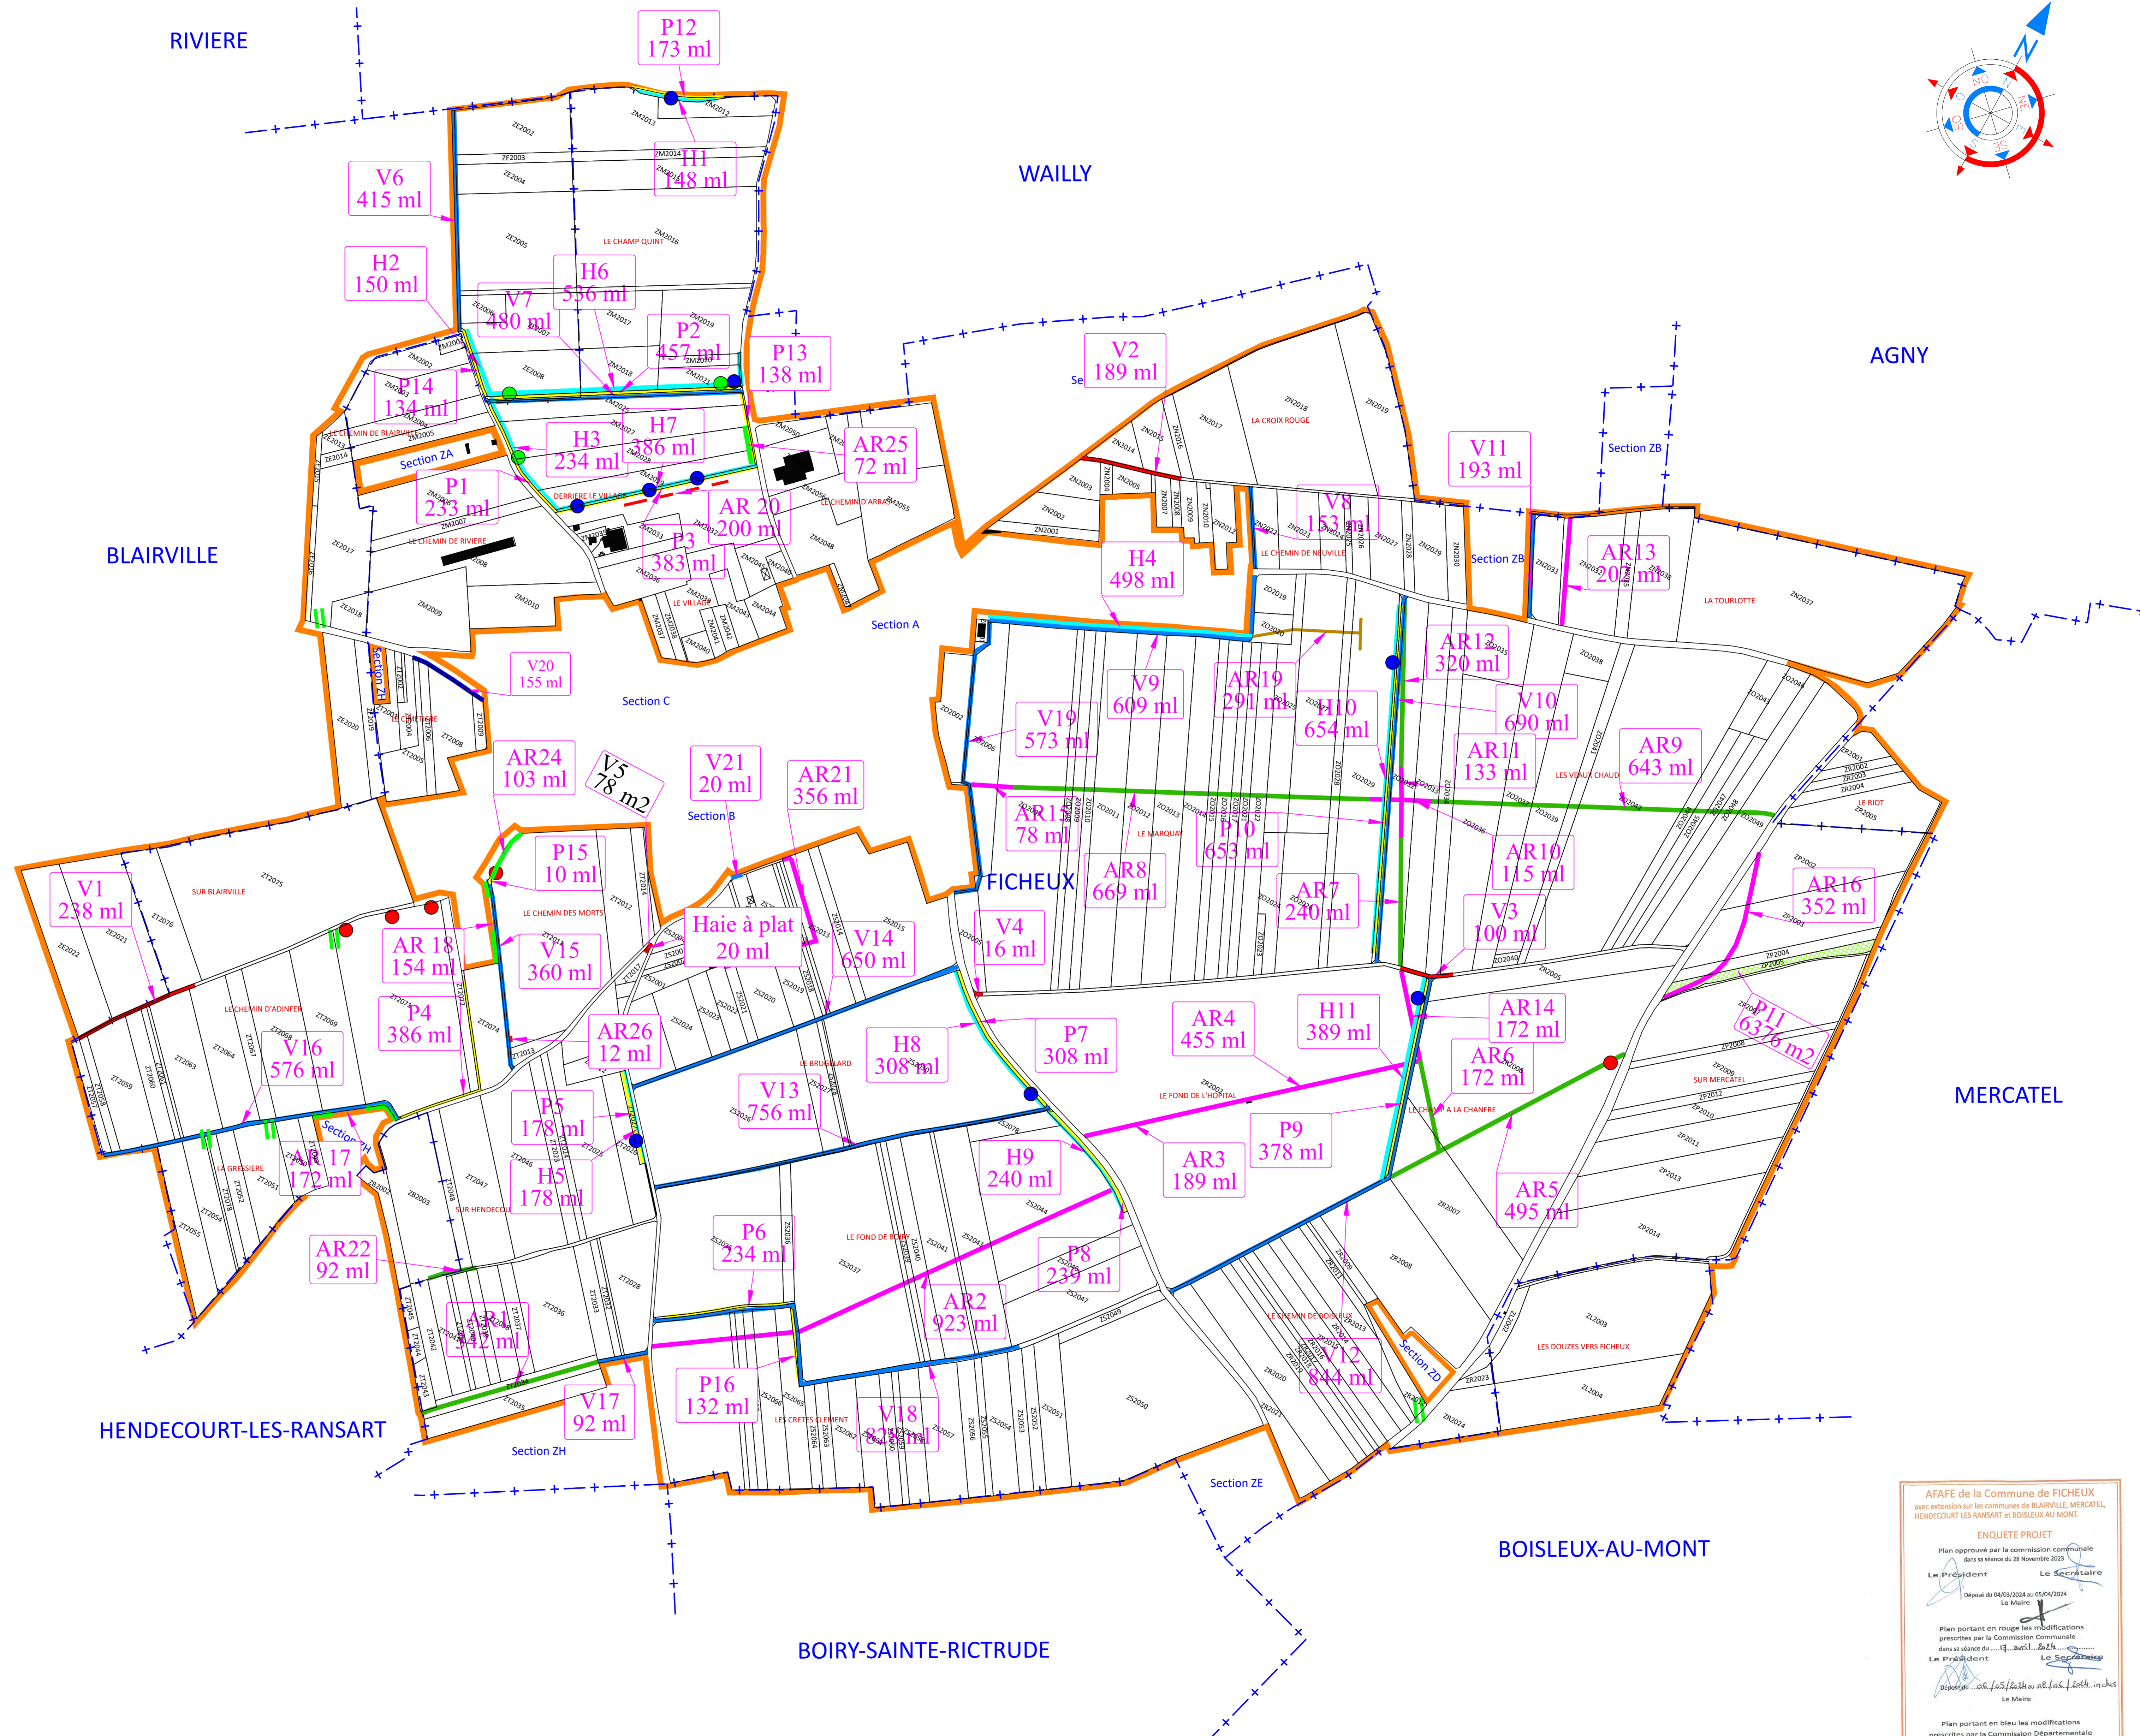

AFAFE de la Commune de FICHEUX avec extension sur les communes de BLAIRVILLE, MERCATEL, HENDECOURT-LES-RANSART et BOISLEUX-AU-MONT. ENQUETE PROJET. Plan approuvé par la commission communale dans sa séance du 28 Novembre 2023. Le Président Le Secrétaire. Déposé du 04/03/2024 au 05/04/2024. Le Maire. Plan portant en rouge les modifications prescrites par la Commission Communale dans sa séance du 17 avril 2024. Le Président Le Secrétaire. Déposé de 10/05/2024 au 08/06/2024 inclus. Le Maire. Plan portant en bleu les modifications prescrites par la Commission Départementale dans sa séance du... Le Président Le Secrétaire